




BLP = Brand- och livräddningspost.
 LB = Livboj.
 Kättinglejdare där inget annat anges.
 Ex. B 62 = Brygga och platsnummer.

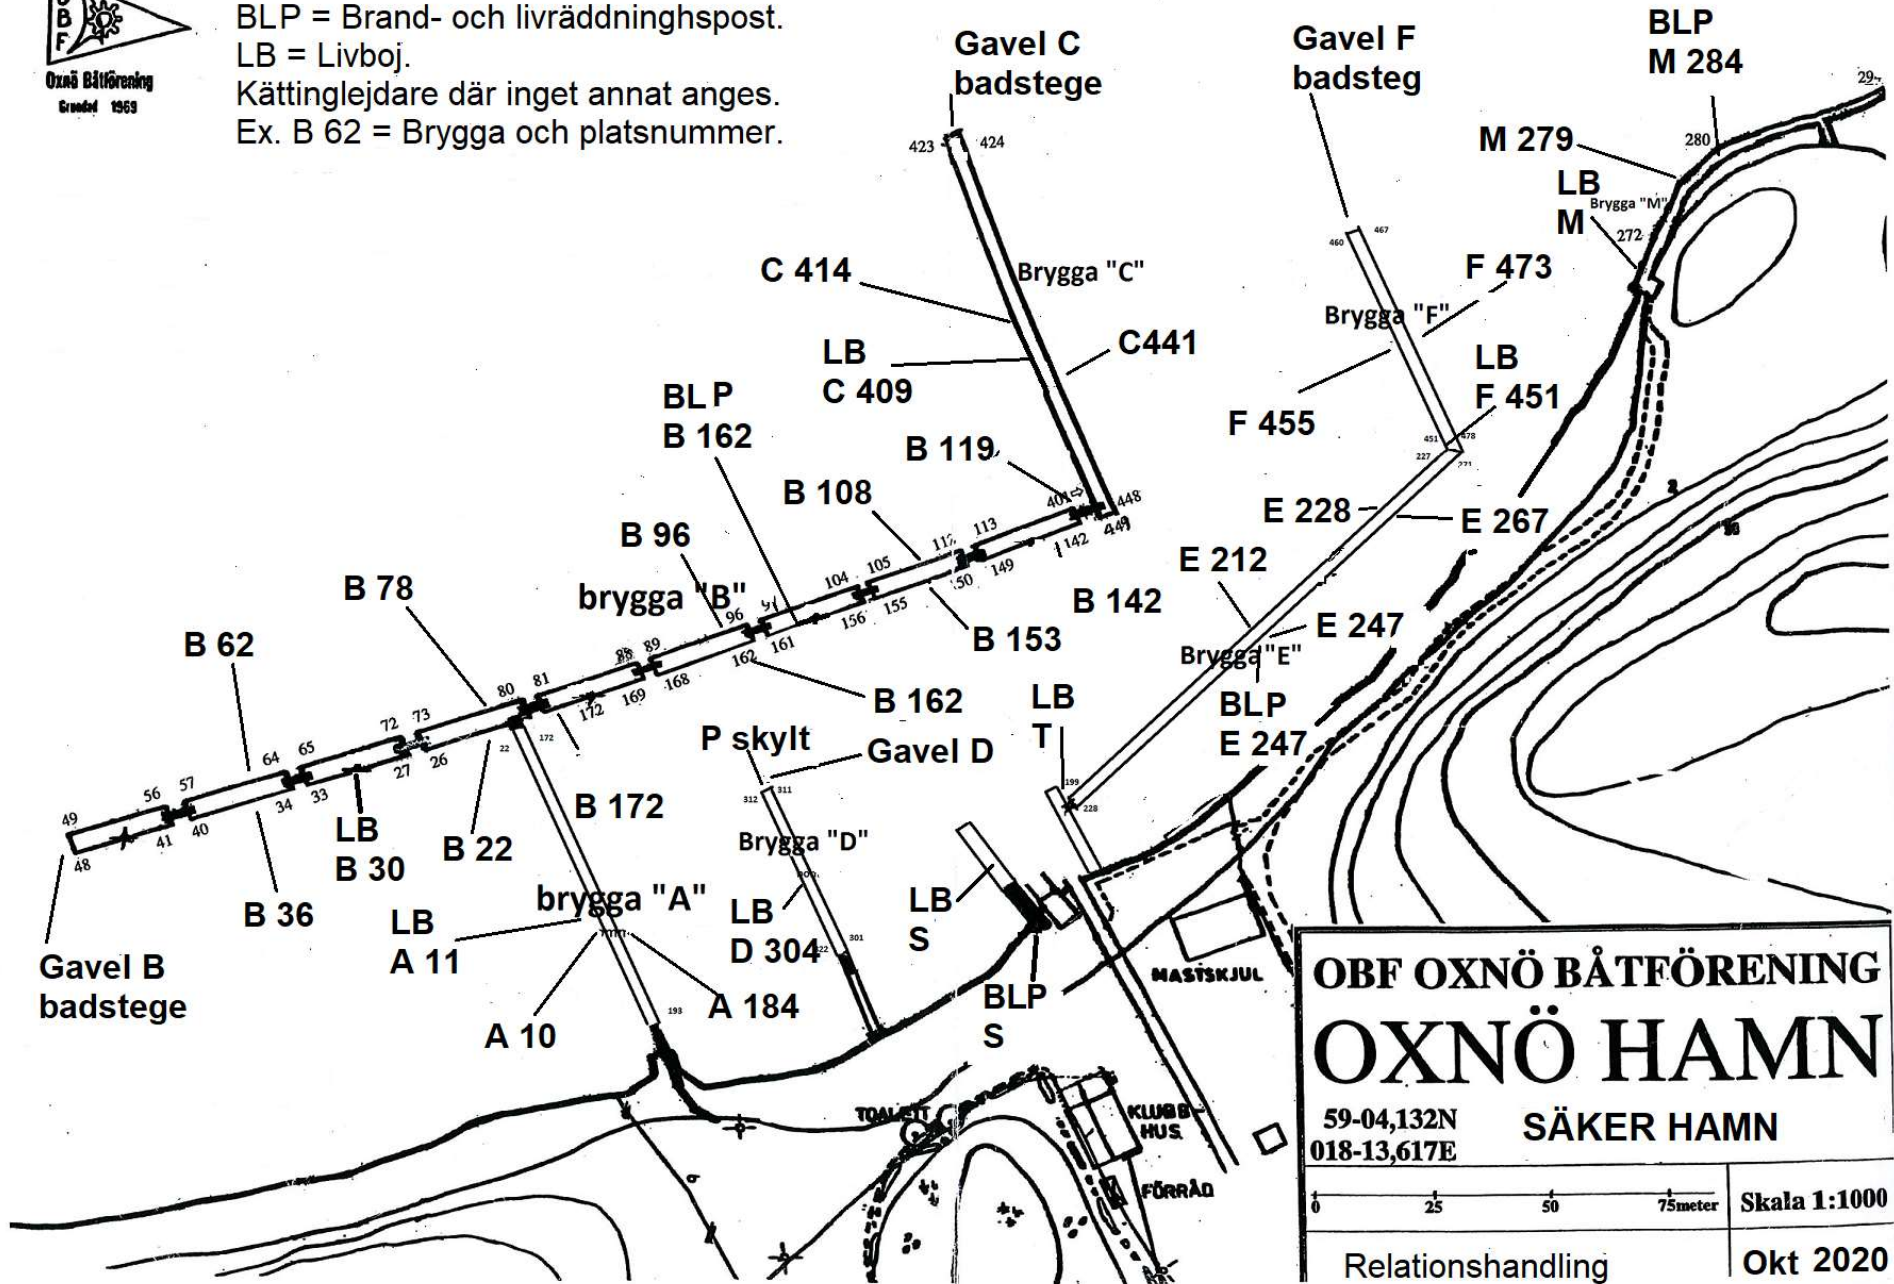

OBF OXNÖ BÅTFÖRENING	
OXNÖ HAMN	
59-04,132N 018-13,617E	
SÄKER HAMN	
0 25 50 75meter	Skala 1:1000
Relationshandling	Okt 2020

B 62 = Brygga och platsnummer		BLP = Brand och livräddningspost
A 10 kättinglejdare	C 435 kättinglejdare	BLP B 161 Brand och livräddningspost
A 184 kättinglejdare	C 414 kättinglejdare	BLP S Brand och livräddningspost
B Gavel badstege	C Gavel badstege	BLP E 247 Brand och livräddningspost
B 36 kättinglejdare	D Gavel kättinglejdare	BLP M 280 Brand och livräddningspost
B 62 kättinglejdare	E 247 kättinglejdare	
		Bastu Livboj på norra sidan av byggnad
B 22 kättinglejdare	E 212 kättinglejdare	A 11 Livboj på belysningsstolpe
B 78 kättinglejdare	E 267 kättinglejdare	B 30 Livboj på belysningsstolpe
B 172 kättinglejdare	E 228 kättinglejdare	C 409 Livboj på belysningsstolpe
B 162 kättinglejdare	F 455 kättinglejdare	D 204 Livboj på belysningsstolpe
B 96 kättinglejdare	F 473 kättinglejdare	F 451 Livboj på belysningsstolpe
B 153 kättinglejdare	F Gavel badstege	F Livboj på elstolpe vid mastkran
B 108 kättinglejdare	M 279 kättinglejdare	S Livboj vid vattenpump
B 142 kättinglejdare		T Livboj vid latrintömning
B 119 kättinglejdare		
		Brandsläckare i BLP 4 st
Första hjälpen i föreningshus		Brandsläckare på förråd vid brygga A
Defibrillator (hjärtstartare) i föreningshus		Brandsläckare i förråd vid brygga A
		Brandsläckare i föreningshus
		Brandsläckare i traktorgarage 2 st

SÄKER HAMN

Säkerhetsplan

2020-10-12

Säkerhetsregler Åtgärder vid olycka

Första insats


1. Rädda liv.
2. Kalla på hjälp.
3. Larma 112.
4. Livsuppehållande åtgärder.
5. Öppna grinden / bommen så att räddningstjänsten kan komma in på hamnområdet.
6. Möt räddningstjänsten vid grinden och visa vägen till olycksplatsen.
7. Adressen till hamnen är: Oxnövägen 105. 136 96 Haninge
8. Koordinater på tavla placerad på livräddningspost är koordinater för grinden dit räddningstjänsten anländer.
9. Kontakta hamnkaptan vid alla former av olyckor, tillbud etc.

Rutin för funktionskontroll

1. Ansvarig är underhållssektionen. Se även SÄKER HAMN underhåll / egenkontroll.

Rutin för återkommande utbildning i teori och handhavande av utrustningen.

1. Säker hamn tas med i "information till nya medlemmar".
2. Säker hamn informeras om vid sjösättning och torrsättning.

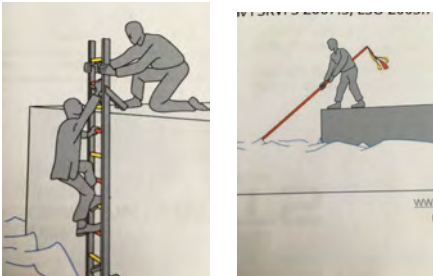

Åtgärder för att förebygga olyckor

Heta arbeten

1. Arbeten ska utföras enligt Säkerhetsregler Heta Arbeten, SBF HA-001.05.
2. Som heta arbeten avses i första hand svetsning för att undvika olycka g, kapning med rondell samt annan verksamhet med öppen låga, gnistbildning eller hög värme.
3. Säkerhetsreglerna ska tillämpas i lämplig omfattning och finns att läsa på hemsidan under: säker hamn / säkerhetsplan.

SÄKER HAMN

Säkerhetsplan

2020-10-12

Öppen eld och grillning

1. Eldning inom OBFs område är förbjudet.
2. Grillning är tillåtet i kärl avsedda för grillning och som är placerade på grusade ytor.
3. Grillning på bryggorna är förbjudet.
4. Grillning på båtar förtöjda i OBFs hamnområde är förbjudet.

Vid olycka eller tillbud kontakta hamnkaptan

Hamnkaptan Charlie Rydén

Tel 070-581 38 04

hamnkaptan@oxnobotforening.se